
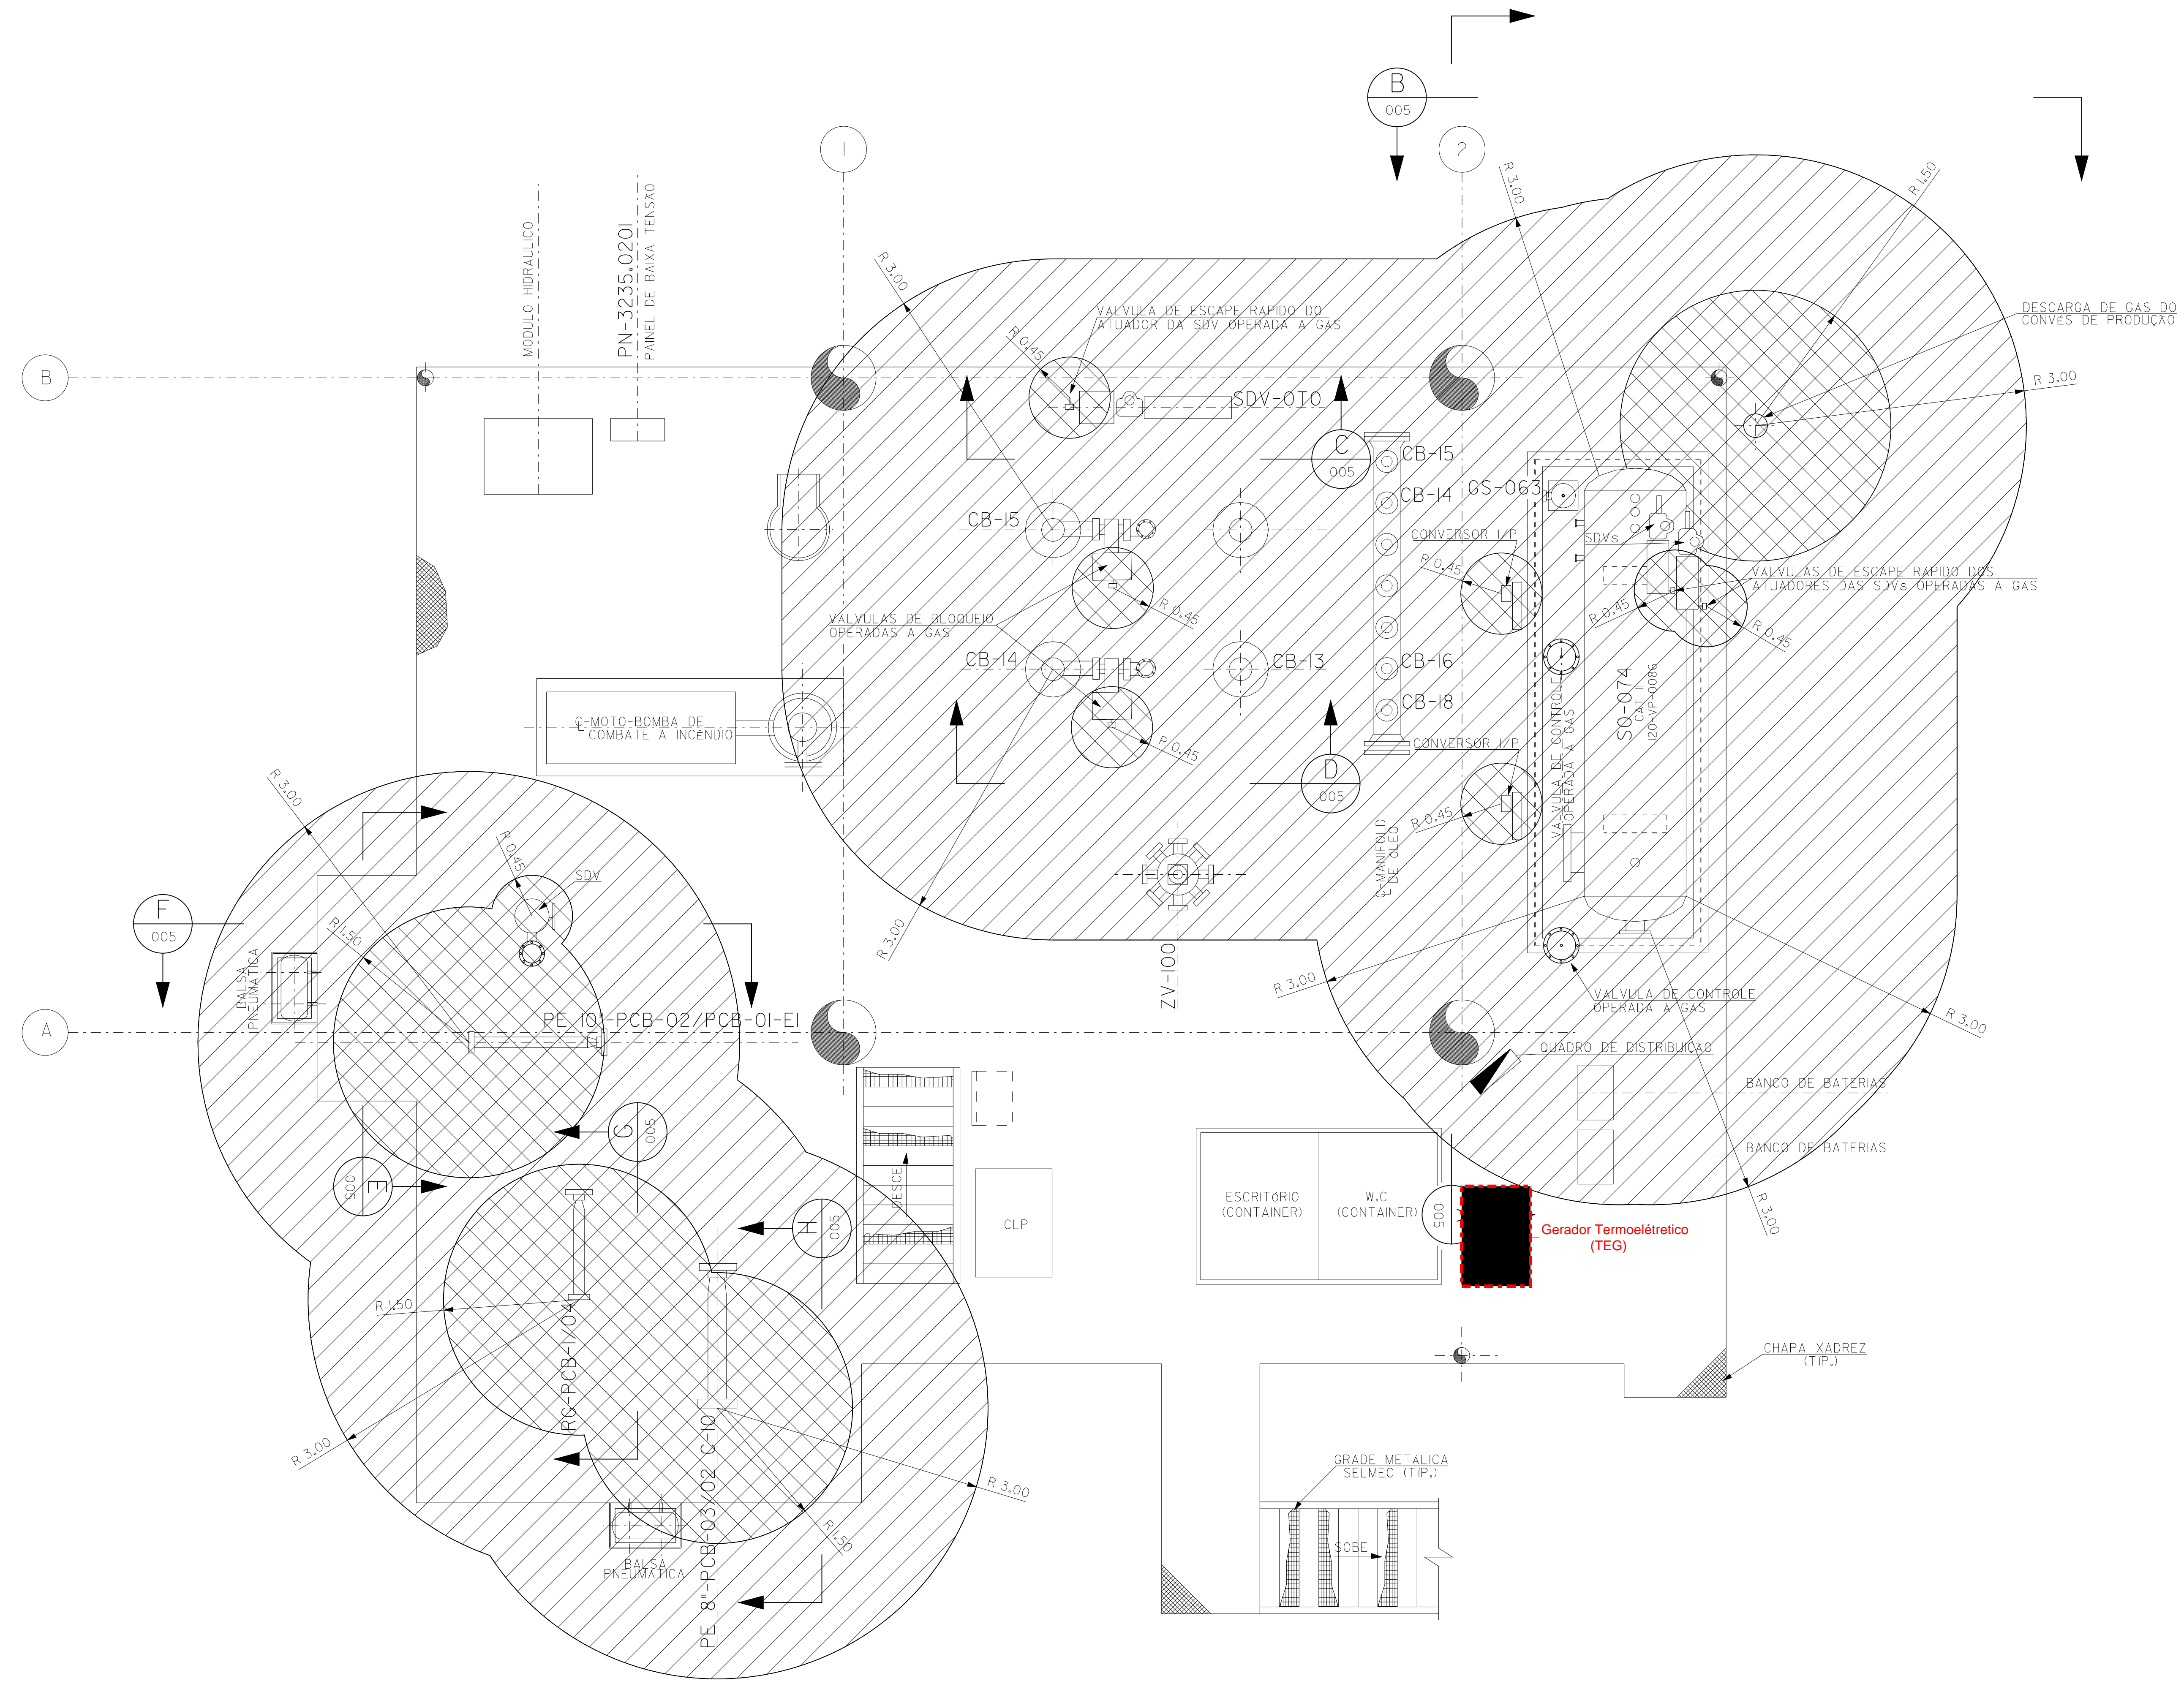


VISTA LATERAL
VER DE-3235.02-1312-942-PRA-005

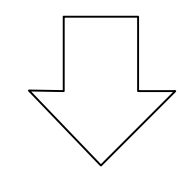

CONVÉS DE PRODUÇÃO
ESCALA 1:50

DOCUMENTOS DE REFERÊNCIA


- DE-3235.02-1312-942-PRA-001 - PLANTA DE ARRANJO DE EQUIPAMENTOS E MAPA DE CARGAS - CONVÉS DE PRODUÇÃO - EL.13.094.
- LI-3235.02-1200-941-PRA-002 - LISTA DE DADOS PARA CLASSIFICAÇÃO DE ÁREA

NOTAS GERAIS

- 1- DIMENSÕES E ELEVAÇÕES EM METRO, SALVO INDICAÇÃO EM CONTRÁRIO.
- 2- CLASSIFICAÇÃO DE ÁREAS CONFORME N-2154 - REV.B-JAN/2000 N-2166 - REV.B-DEZ/99
- 3- LEGENDA (GRUPO II, CLASSE DE TEMPERATURA T3):

- ZONA - 0
- ZONA - 1
- ZONA - 2
- ÁREA NÃO CLASSIFICADA


ELEVAÇÃO DE REFERÊNCIA

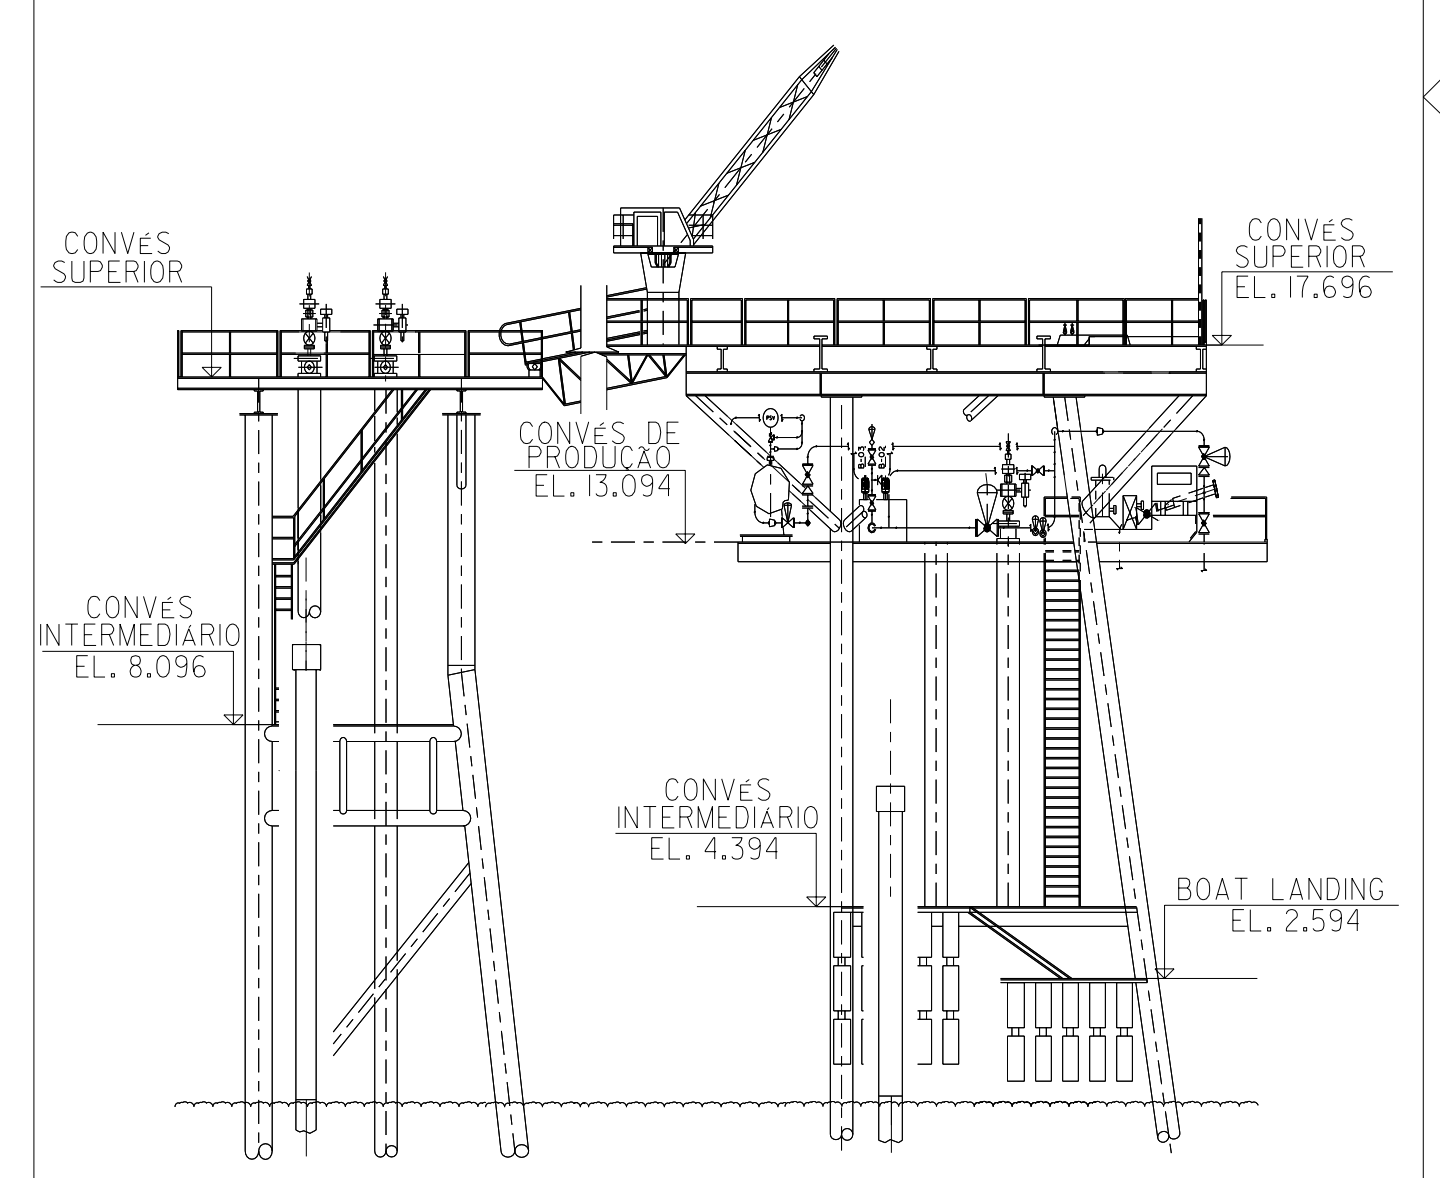

0	CONFORME CONSTRUÍDO	03/02/09	WESLEY	RODRIGO L. CARLOS	
REV.	DESCRIÇÃO	DATA	EXEC.	VERF.	APROV.

AS INFORMAÇÕES DESTA DOCUMENTO SÃO PROPRIEDADE DA PETROBRAS, SENDO PROIBIDA A UTILIZAÇÃO FORA DA SUA FINALIDADE. FORMULÁRIO PERTENCENTE A NORMA PETROBRAS N-38/REV.G ANEXO A-FIGURA A-9.

Nº DO CONTRATO:	3235.02-1312-942-001	Nº PROJETO:	PROJ00-07-70E0002
RESP. TÉCN.	LUIZ CARLOS FERREIRA DA SILVA	Nº ARQUIVO ELETRÔNICO:	DE-3235.02-1312-942-PRA-004-05p
CREA:	RS-008051	RUBRICA:	

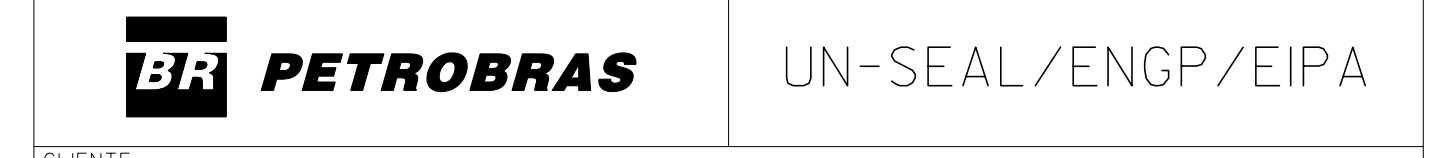

CLIENTE: UN-SEAL/ATP-SM

PROGRAMA: POLO MAR GERENCIAMENTO DE MUDANÇAS - AS BUILT (AS BUILT PCB-2)

ÁREA: PLATAFORMA DE PRODUÇÃO CAIOBA - 2 (PCB-2)

TÍTULO: CLASSIFICAÇÃO DE ÁREAS CONVÉS DE PRODUÇÃO PLANTA

PROJ.:	TGP	EXEC.:	WESLEY	VERF.:	RODRIGO	APROV.:	LUIZ CARLOS
ESCALA:	1:50	COD. DOC.:	DESENHO	COD. PROJ.:	SA192A/IN 3204-05-009	FOLHA:	01 de 01
DATA:	FEV./09	Nº:					

DE-3235.02-1312-942-PRA-004