
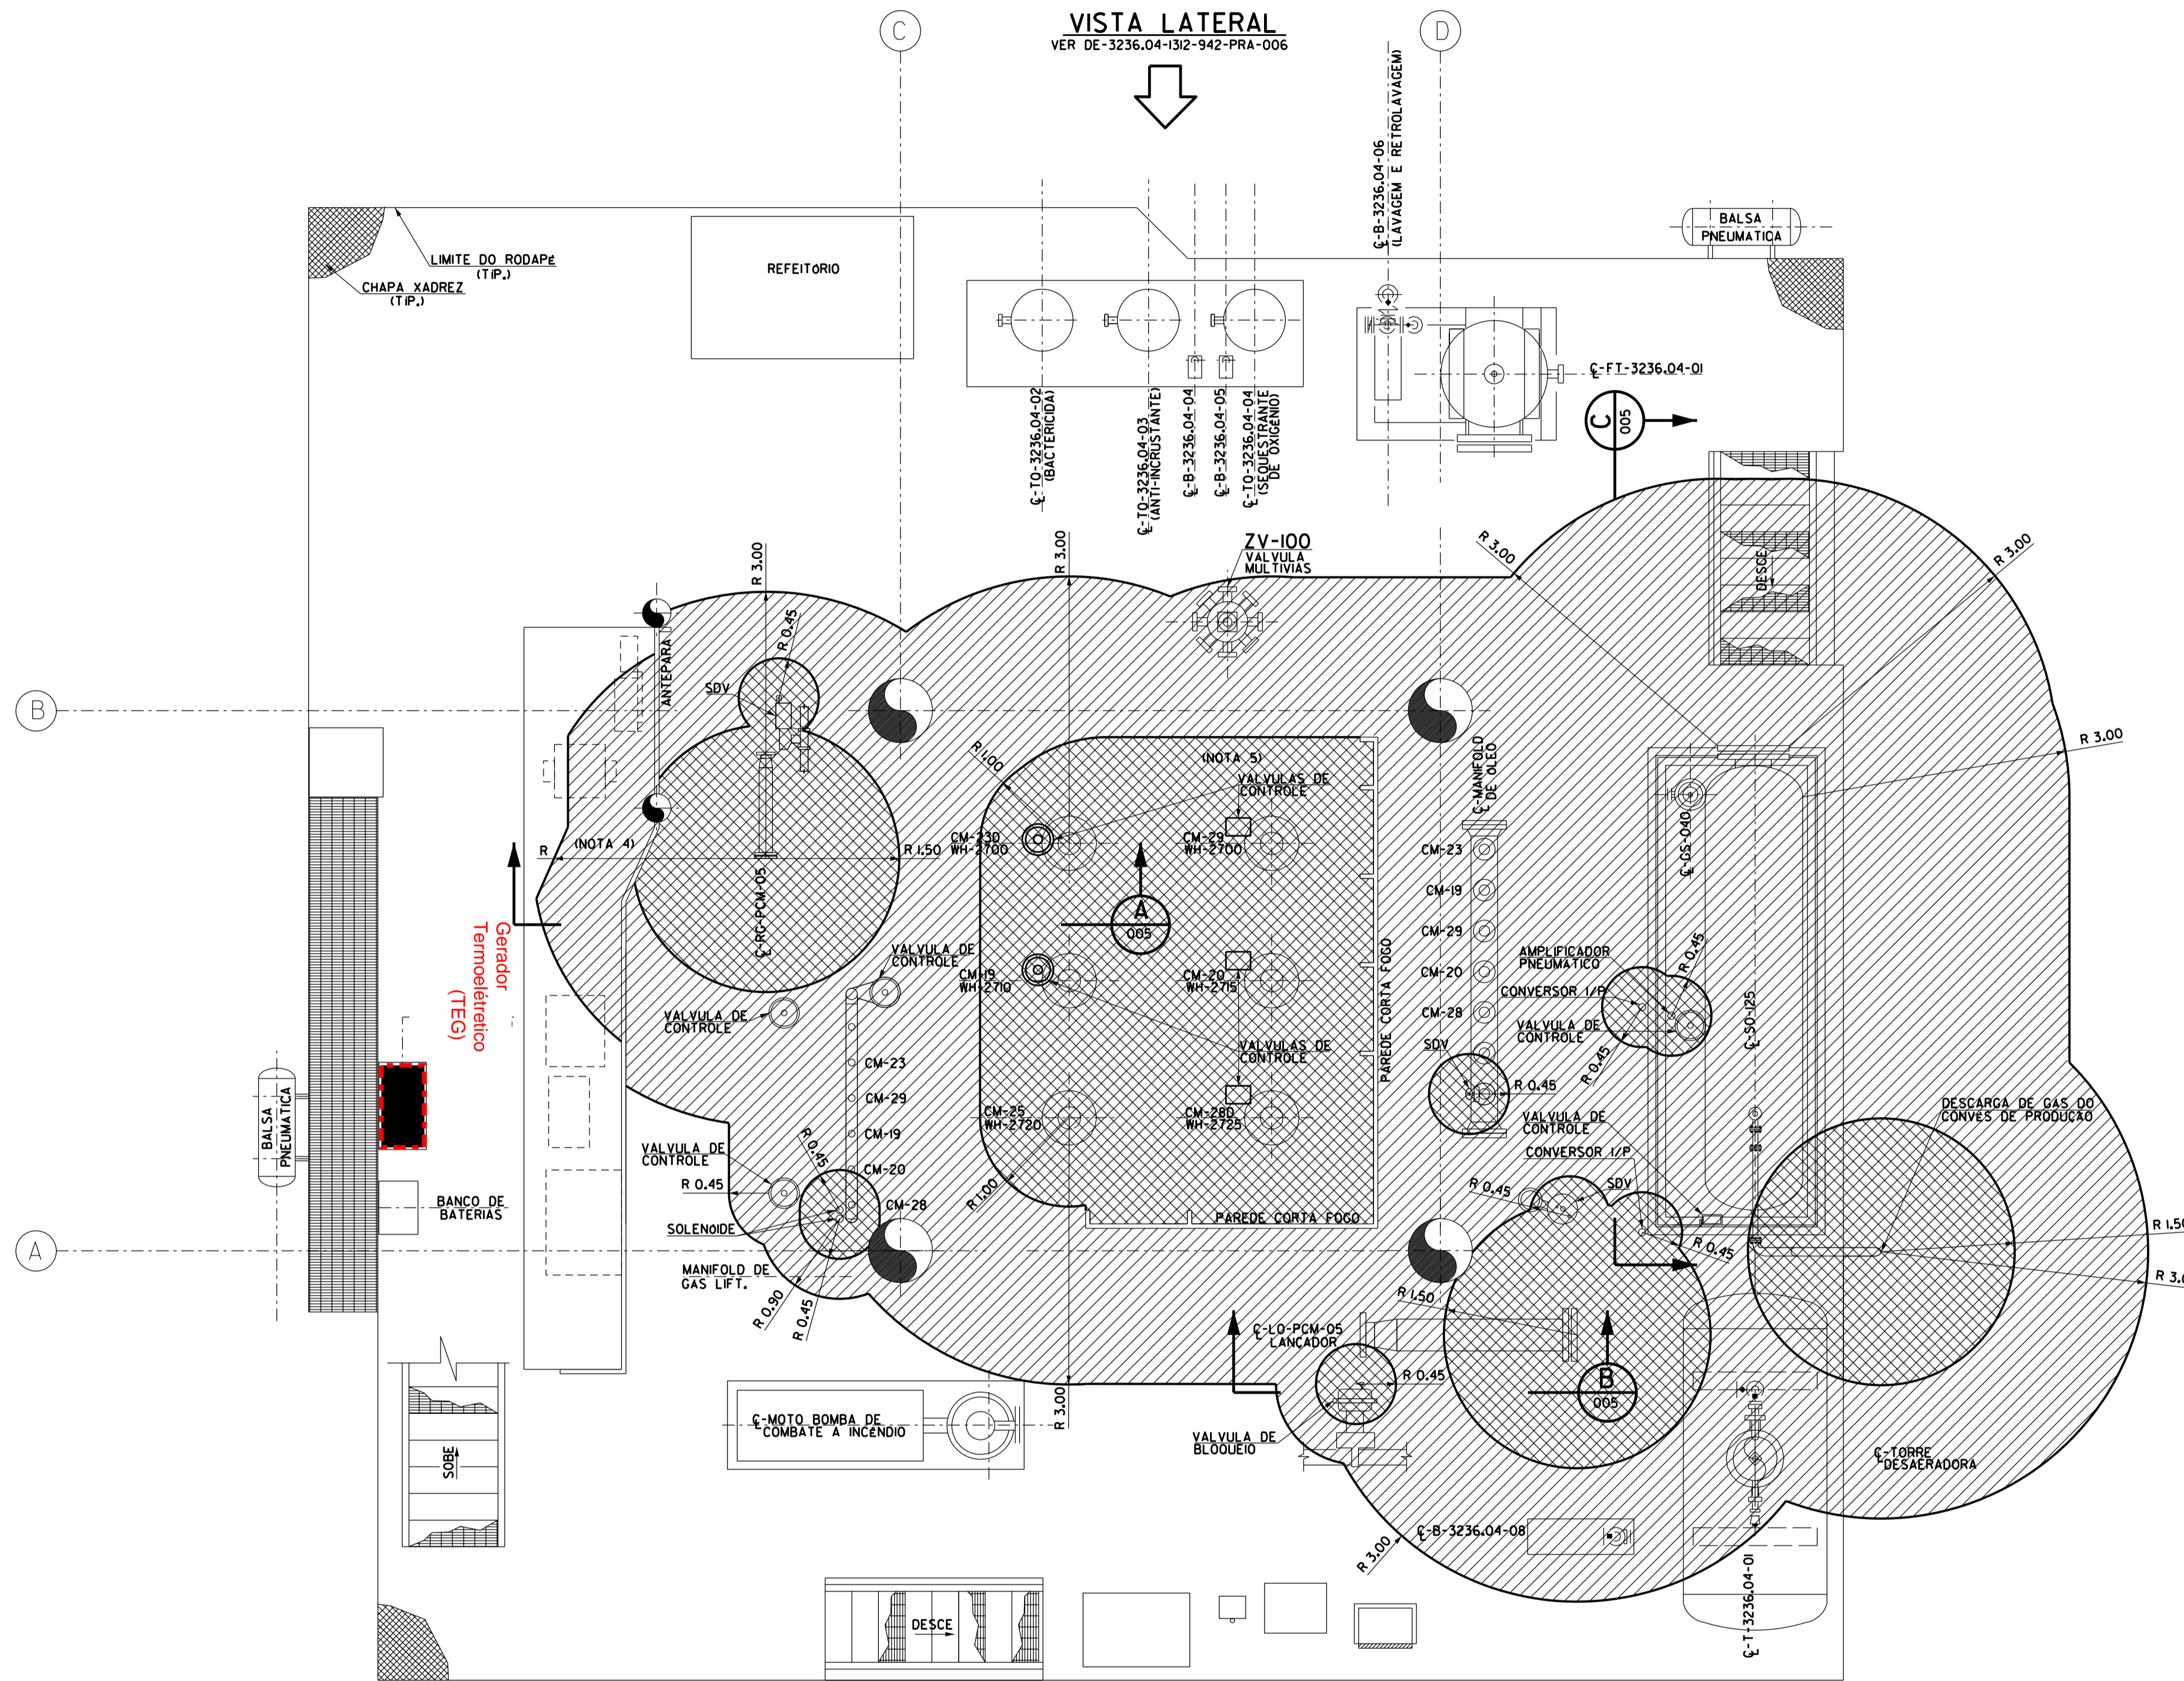


VISTA LATERAL
VER DE-3236.04-1312-942-PRA-006

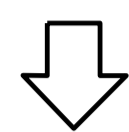

CONVÉS DE PRODUÇÃO
ESCALA 1:50


DOCUMENTOS DE REFERÊNCIA

- DE-3236.04-1312-942-PRA-002: PLANTA DE ARRANJO DE EQUIPAMENTOS E MAPA DE CARGAS CONVES DE PRODUÇÃO EL.3000.
- LI-3236.04-1312-941-PRA-002: LISTA DE DADOS PARA CLASSIFICAÇÃO DE ÁREA

NOTAS GERAIS

- NOTA 1: DIMENSÕES METRO, SALVO INDICAÇÃO EM CONTRÁRIO.
- NOTA 2: CLASSIFICAÇÃO DE ÁREAS CONFORME N-2154 - REV.B E N-2166 - REV.B
- NOTA 3: LEGENDA (GRUPO IIA, CLASSE DE TEMPERATURA T3):
- ZONA 0
 - ZONA 1
 - ZONA 2
 - ÁREA NÃO CLASSIFICADA
- NOTA 4: O RAIOS "R" CORRESPONDE À ALTURA DA ABERTURA ENTRE A PARTE SUPERIOR DA ANTEPARA E A VIGA DO TETO, CONFORME FIG. B-2, PLANTA À DA N-2166.
- NOTA 5: NA CLASSIFICAÇÃO DA ÁREA DOS POÇOS A EXTENSÃO DA ZONA 1 CORRESPONDE A UMA SOLUÇÃO BASTANTE CONSERVATIVA, POIS SOMENTE OS POÇOS CM-280 E CM-20 ENCONTRAM-SE EM LOCAL COM VENTILAÇÃO IMPEDIDA.

ELEVAÇÃO DE REFERÊNCIA

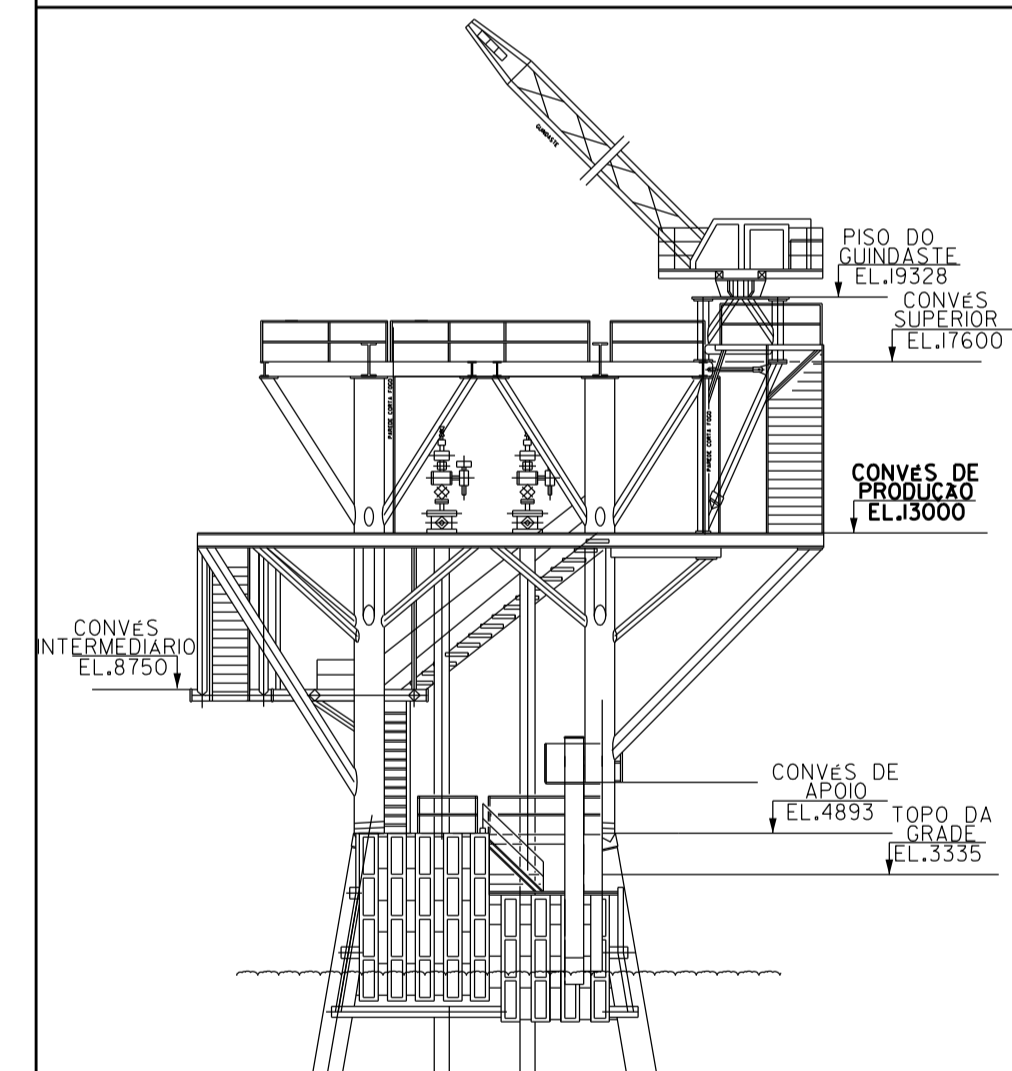

A	REVISÃO CLASSIFICAÇÃO DE ÁREAS, CM 20007777	25/06/14	MAGNO	CARACOLLO RICARDO
O	CONFORME CONSTRUÍDO	16/02/09	WESLEY	RODRIGO L. CARLOS

REV: DESCRICAO DATA EXEC. VERIF. APROV.

AS INFORMAÇÕES DESTA DOCUMENTO SÃO PROPRIEDADE DA PETROBRAS, SENDO PROIBIDA A UTILIZAÇÃO FORA DA SUA FINALIDADE FORMULÁRIO PERTENCENTE A NORMA PETROBRAS N-38/REV. G ANEXO A-FIGURA A-9.

Nº DO CONTRATO	2401.01.0557.07.2	Nº PROJETO	PR-3002-07-7DE0004
RESP. TÉCN.	LUIZ CARLOS FERREIRA DA SILVA	Nº ARQUIVO ELETRÔNICO	DE-3236.04-1312-942-PRA-004.001
CREA	549322/M-3204-05-009	RUBRICA	

RS-00805J

PETROBRAS UN-SEAL/ENGP/EIPA

CLIENTE: UN-SEAL/ATP-SM

PROGRAMA: POLO MAR GERENCIAMENTO DE MUDANÇAS -AS BUILT (AS BUILT-PCM-4)

ÁREA: PLATAFORMA DE PRODUÇÃO DE CAMORIM-4 (PCM-4)

TÍTULO: CLASSIFICAÇÃO DE ÁREAS CONVÉS DE PRODUÇÃO - PLANTA

PROJ.:	TGP	EXE.C.:	WESLEY	VERIF.:	RODRIGO	APROV.:	LUIZ CARLOS
ESCALA:	1:50	COD. PROJ.:	DESENHO	COD. PROJ.:	SA9322/M-3204-05-009	FOLHA:	01 de 01
DATA:	FEV./09	Nº:					