

DOCUMENTOS DE REFERENCIA


- DE-3238.01-1312-942-PRA-002: ARRANJO DE EQUIPAMENTOS E MAPA DE CARGA CONVES SUPERIOR
- LI-3238.01-1312-941-PRA-002: LISTA DE DADOS PARA CLASSIFICACAO DE AREA

NOTAS GERAIS

- 1- DIMENSOES E ELEVACOES EM METRO, SALVO INDICACAO EM CONTRARIO.
- 2- CLASSIFICACAO DE AREAS CONFORME N-2154 - REV.B-JAN/2000 N-2166 - REV.B-DEZ/99
- 3- LEGENDA (GRUPO II A, CLASSE DE TEMPERATURA T3):

- ZONA - 0
- ZONA - 1
- ZONA - 2
- AREA NAO CLASSIFICADA

ELEVACAO DE REFERENCIA

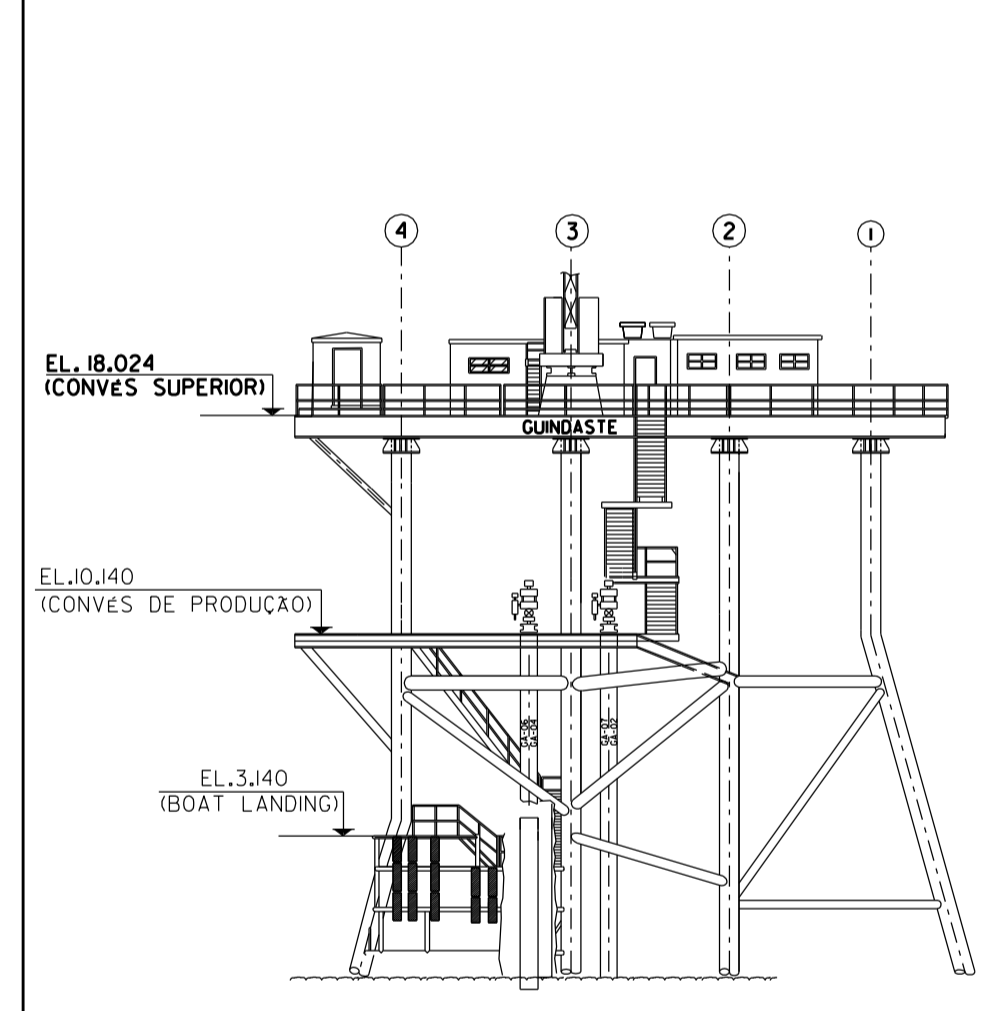

A	REVISAO CLASSIFICACAO DE AREAS, OM 2000B049	25/06/14	MAGNO	CARACOLDO RICARDO
O	CONFORME CONSTRUO	26/05/09	ARMANDO	RODRIGO L. CARLOS

REV: DESCRICAO DATA EXEC. VERIF. APROV.

AS INFORMACOES DESTA DOCUMENTO SAO PROPRIEDADE DA PETROBRAS, SENDO PROIBIDA A UTILIZACAO FORA DA SUA FINALIDADE FORMULARIO PERTENCENTE A NORMA PETROBRAS N-38 REV. G ANEXO A-FIGURA A-9.


PETROBRAS UN-SEAL/ENGP/EIPA

CLIENTE: UN-SEAL/ATP-SM

PROGRAMA: POLO MAR GERENCIAMENTO DE MUDANCAS - AS BUILT (AS BUILT - PGA-I)

AREA: PLATAFORMA DE GUARICEMA I (PGA-I)

TITULO: CLASSIFICACAO DE AREAS CONVES SUPERIOR PLANTA E VISTAS

PROJ: TGP	EXE.C: ARMANDO	VERIF: RODRIGO	APROV: LUIZ CARLOS
ESCALA: 1/50	COD. DOC: DESENHO	COD. PROJ: SA3324/IN 320405009	FOLHA: 01 de 01
DATA: MAIO/09	Nº:	DE-3238.01-1312-942-PRA-003	

VISTA B ESCALA: 1/50

VISTA C ESCALA: 1/50