

- DE-3238.03-132-942-PRA-002 (ARRANJO DE EQUIPAMENTOS E MAPA DE CARGA)
- LI-3238.03-132-942-PRA-002 (LISTA DE DADOS PARA CLASSIFICAÇÃO DE ÁREA)



NOTAS GERAIS

- 1- DIMENSÕES E ELEVACIONES EM METRO, SALVO INDICAÇÃO EM CONTRÁRIO.
- 2- CLASSIFICAÇÃO DE ÁREAS CONFORME N-2154 - REV.B-JAN/2000 N-2166 - REV.B-DEZ/99
- 3- LEGENDA (GRUPO II, A, CLASSE DE TEMPERATURA T3):


- ZONA - 0
- ZONA - 1
- ZONA - 2
- ÁREA NÃO CLASSIFICADA

- 4- INCLUIDO O GERADOR TERMOELÉTRICO, PAINÉIS DOS CABOS SUBMARINOS E A PAREDE CORTA FOGO, RETIRADO DE O GERADOR ELÉTRICO DO CONVÉS DE APOIO, DE ACORDO COM O LEVANTAMENTO EFETUADO A BORDO PELA PETROENG EM MARÇO/14.

ELEVACÃO DE REFERÊNCIA

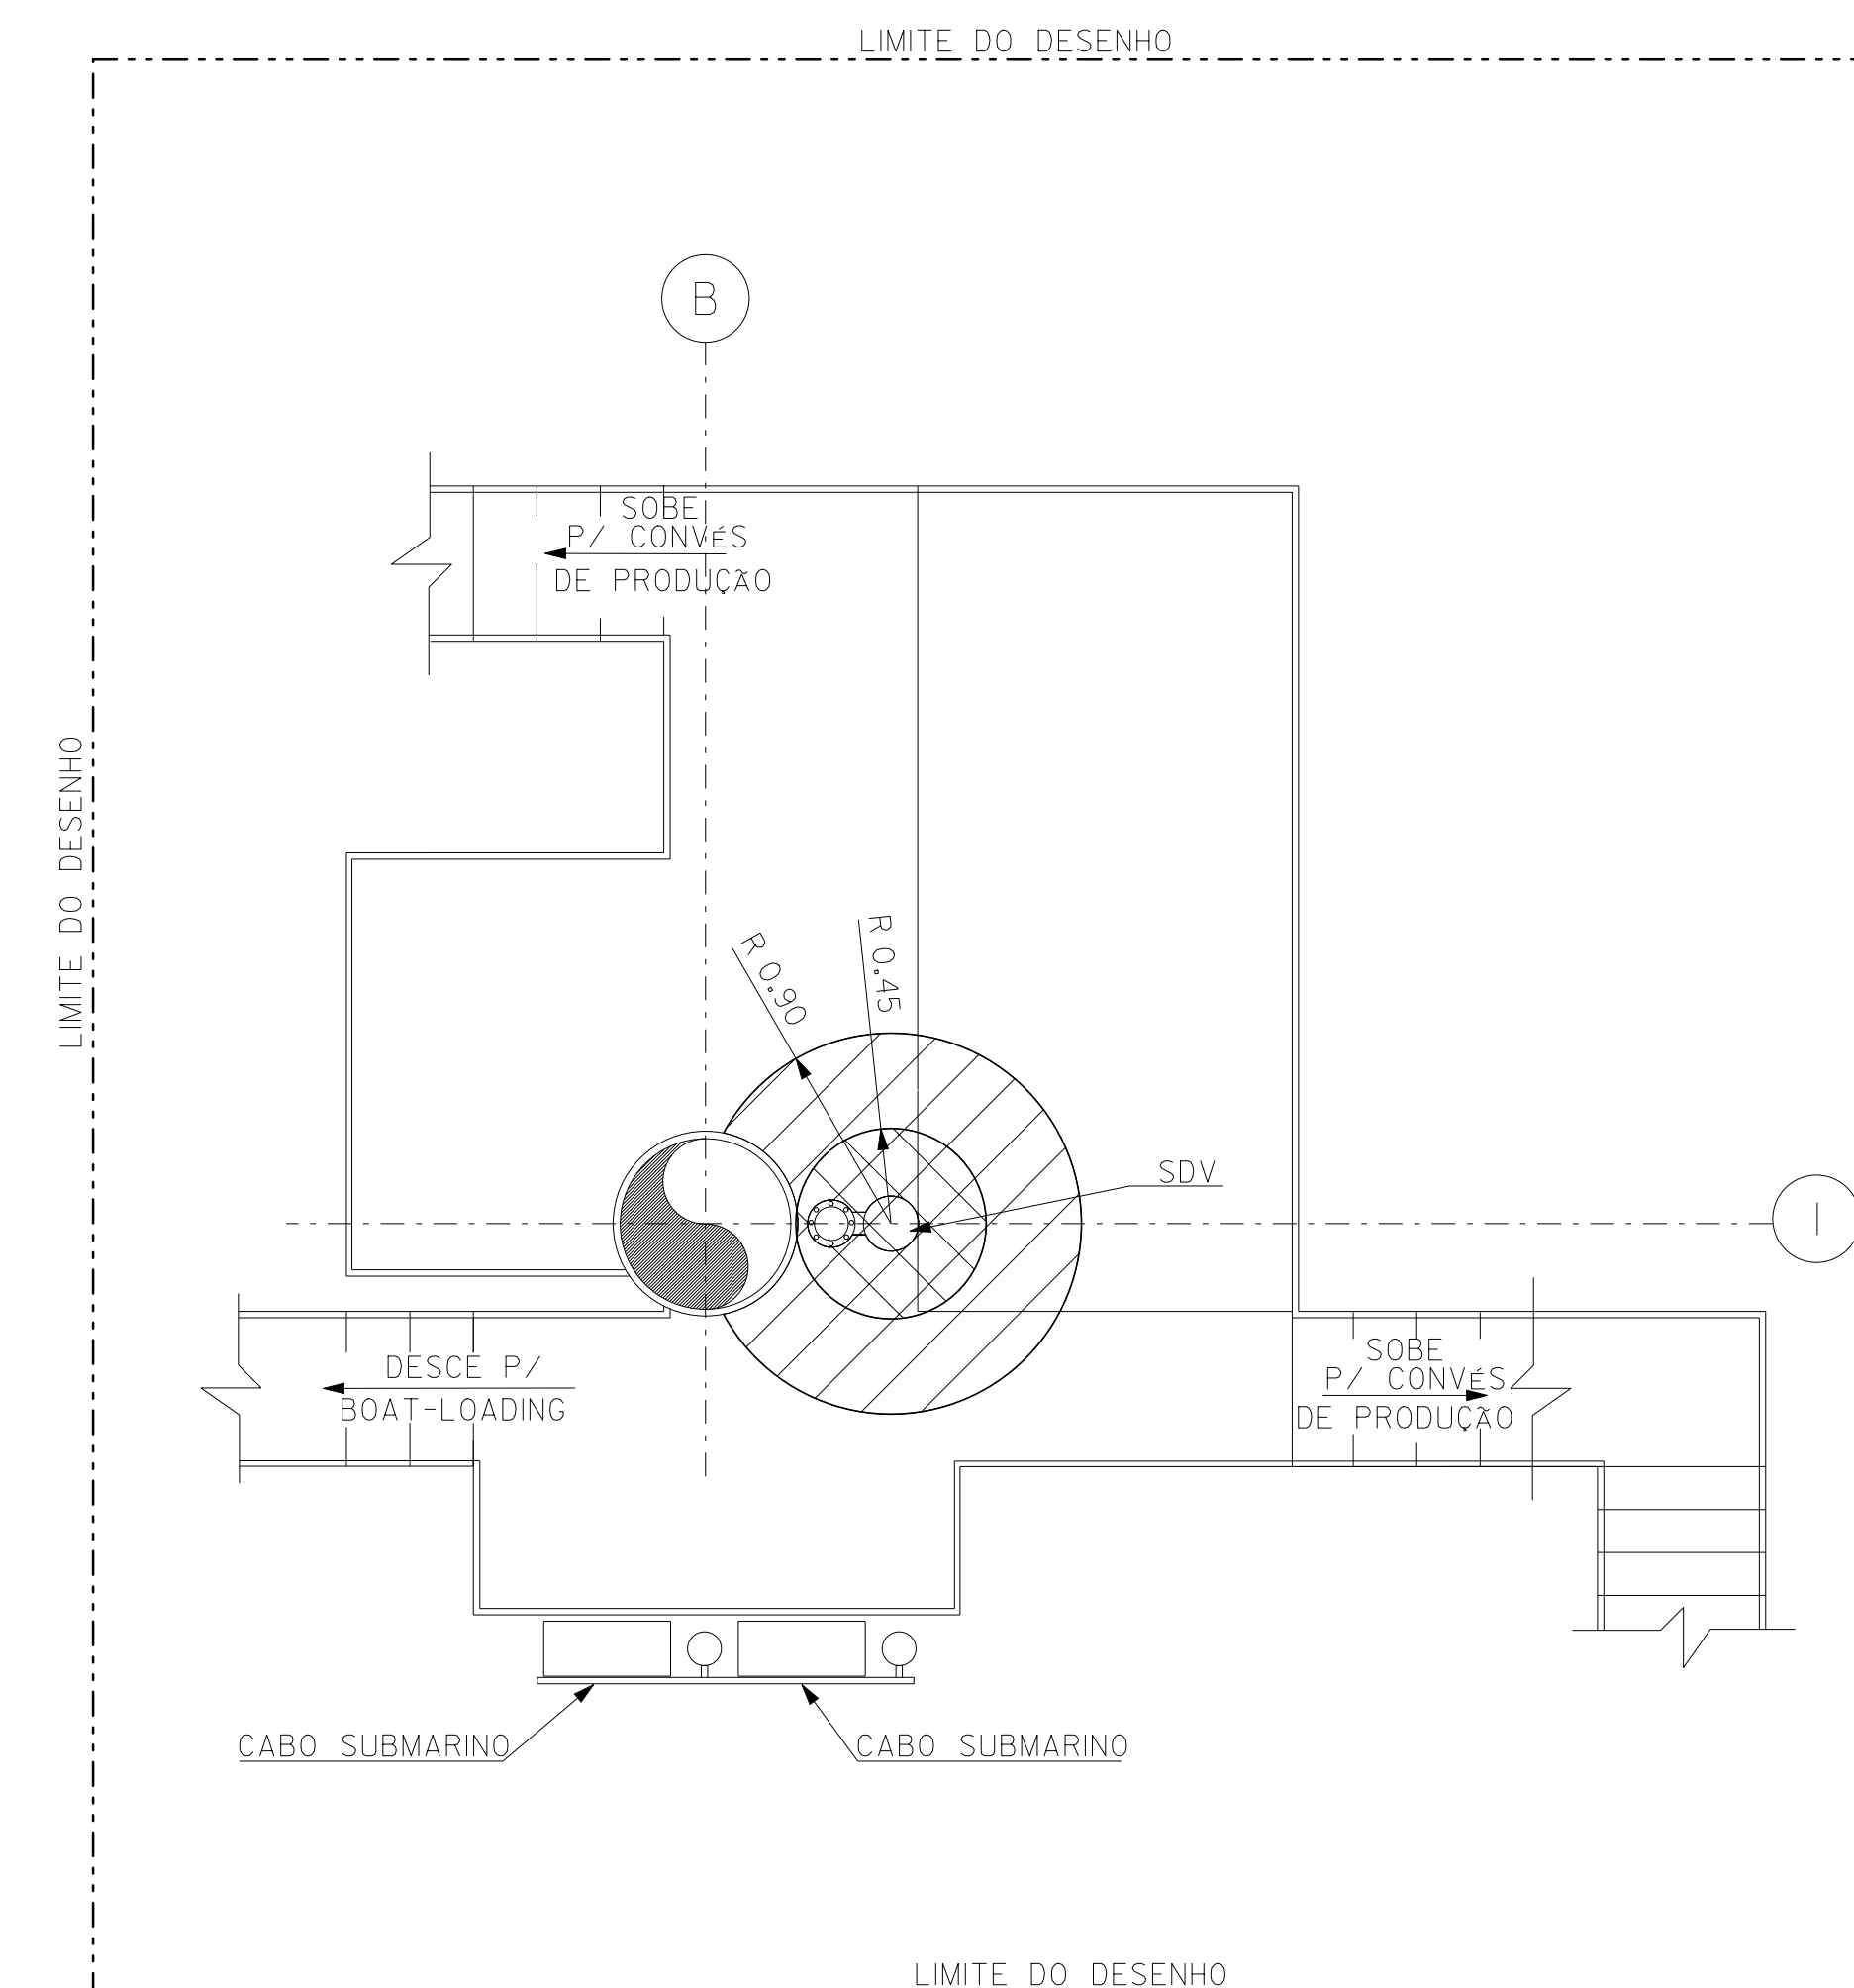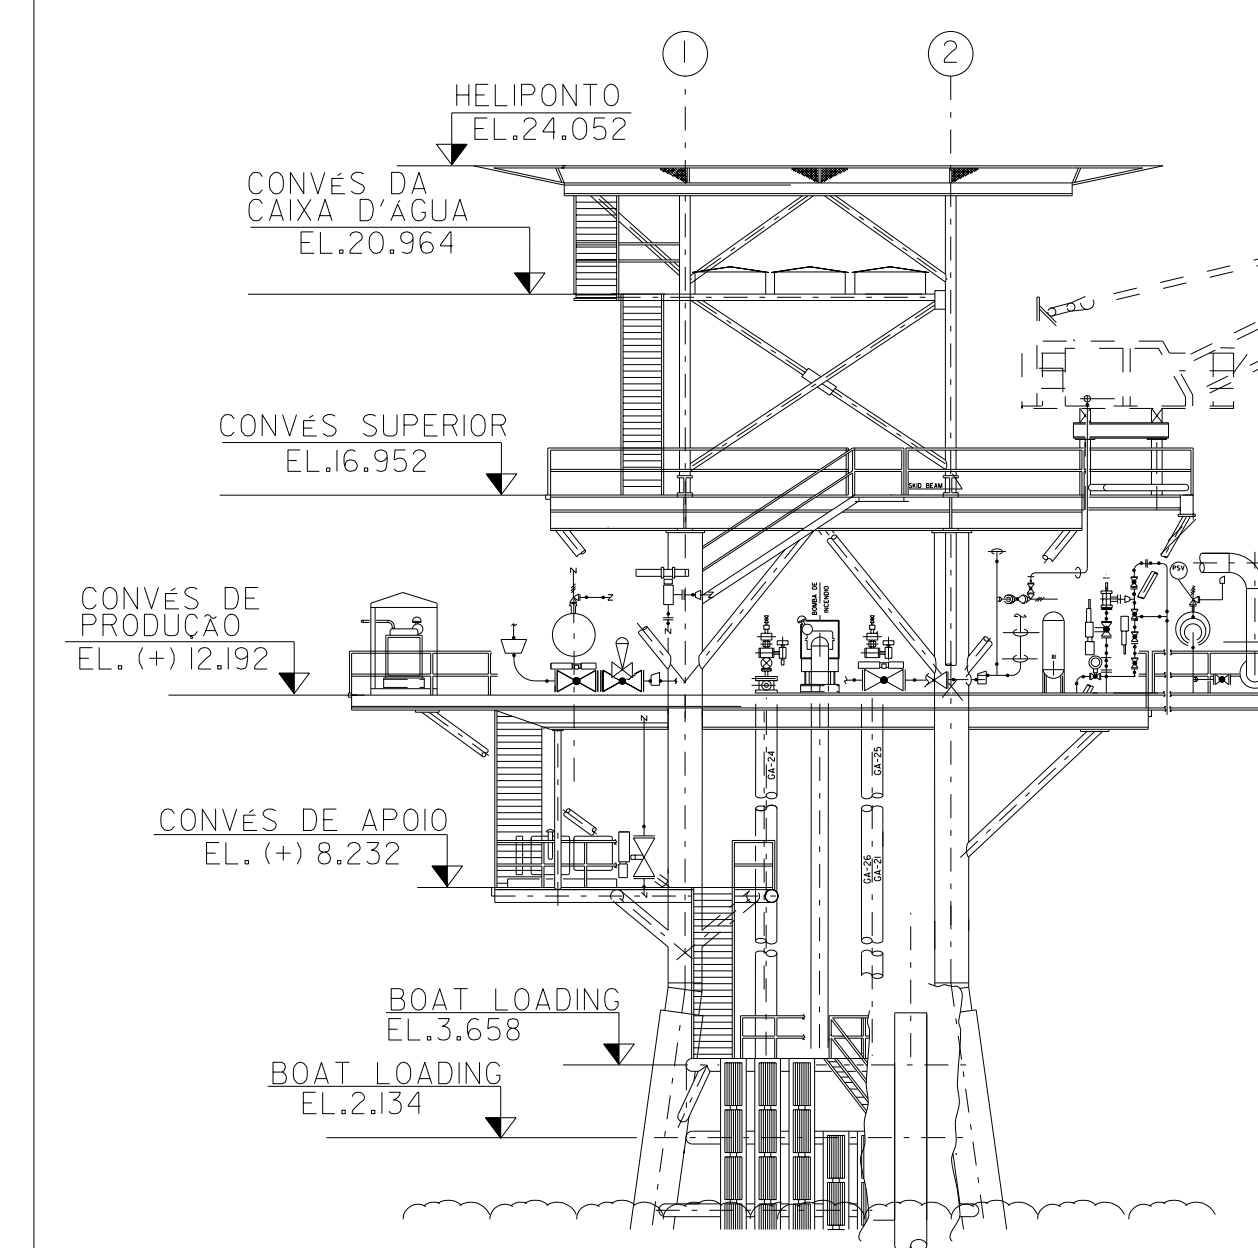

CONVÉS DE APOIO  
ESCALA: 1:50

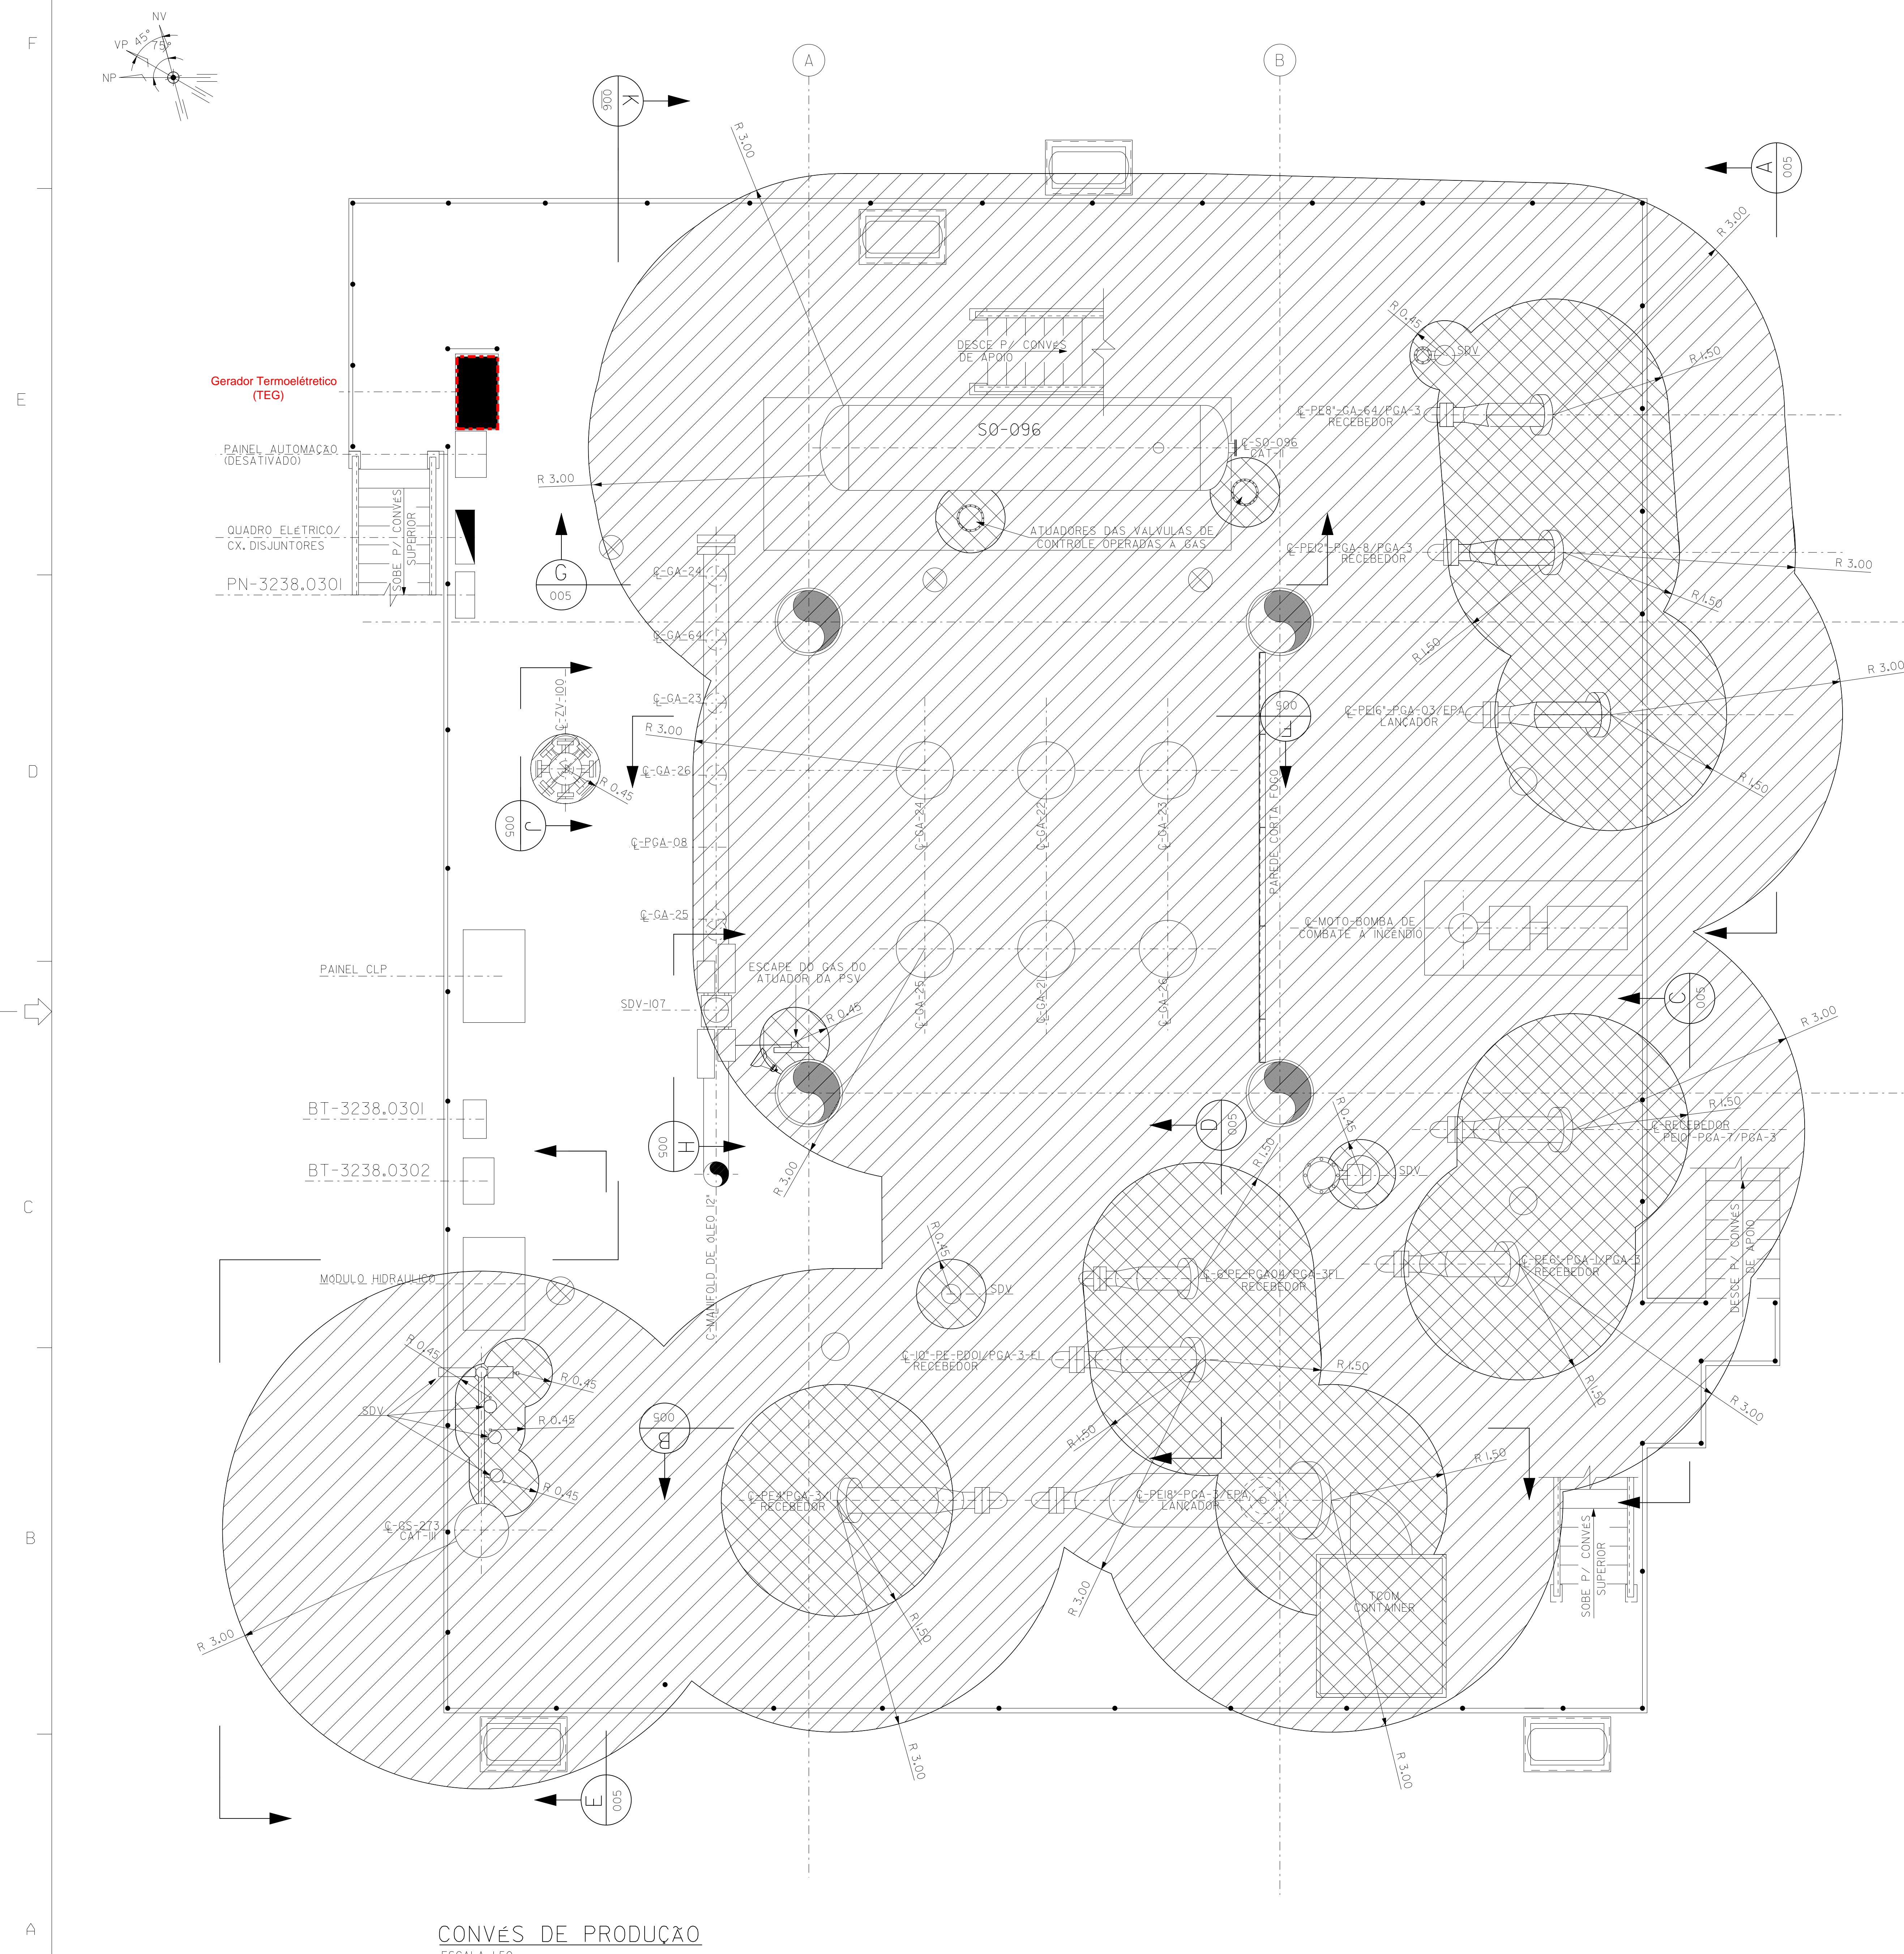

CONVÉS DE PRODUÇÃO  
ESCALA: 1:50

REV.	DESCRICAÇÃO	DATA	EXEC.	VERF.	APROV.
A	REVISÃO GERAL CONFORME AS-BUILT, ASP TGP 4080713, DM 20080809, ACHESCENTADO NOTA 4.	07/04/14	MAGNO	CARACIOLLO	RICARDO
D	CONFORME CONSTRUÍDO	18/05/09	ARMANDO	RODRIGO	L. CARLOS

AS INFORMAÇÕES DESTA DOCUMENTO SÃO PROPRIEDADE DA PETROBRAS, SENDO PROIBIDA A UTILIZAÇÃO FORA DA SUA FINALIDADE. FORMULÁRIO PERTENCENTE A NORMA PETROBRAS N-38 REV. G ANEXO A-FIGURA A-9.

Nº DO CONTRATO: 45000033557072  
 N° PETROBRAS: PD05088-07-7DE0007  
 RESP. TÉCN.: LUIZ CARLOS FERRERA DA SILVA  
 N° ARQUIVO ELETRÔNICO: DE-3238.03-132-942-PRA-004-0.dgn  
 CREA: RS-008051 RUBRICA:

**PETROBRAS** UN-SEAL/ENGP/EIPA

CLIENTE: UN-SEAL/ATP-SM

PROGRAMA: POLO MAR GERENCIAMENTO DE MUDANÇA - AS BUILT (AS-BUILT PGA-03)

ÁREA: PLATAFORMA DE PRODUÇÃO GUARICEMA 3 (PGA-3)

TÍTULO: CLASSIFICAÇÃO DE ÁREA CONVÉS DE PRODUÇÃO PLANTA

PROJ.:	TGP	EXEC.:	ARMANDO	VERF.:	RODRIGO	APROV.:	LUIZ CARLOS
ESCALA:	1:50	COD. PROJ.:	DESENHO	COD. PROJ.:	SA1932A/IN 320405009	FOLHA:	01 de 01
DATA:	MAIO/09	Nº:					

DE-3238.03-132-942-PRA-004