


VISTA LATERAL
VER DE-3240.01-1312-942-PRA-007

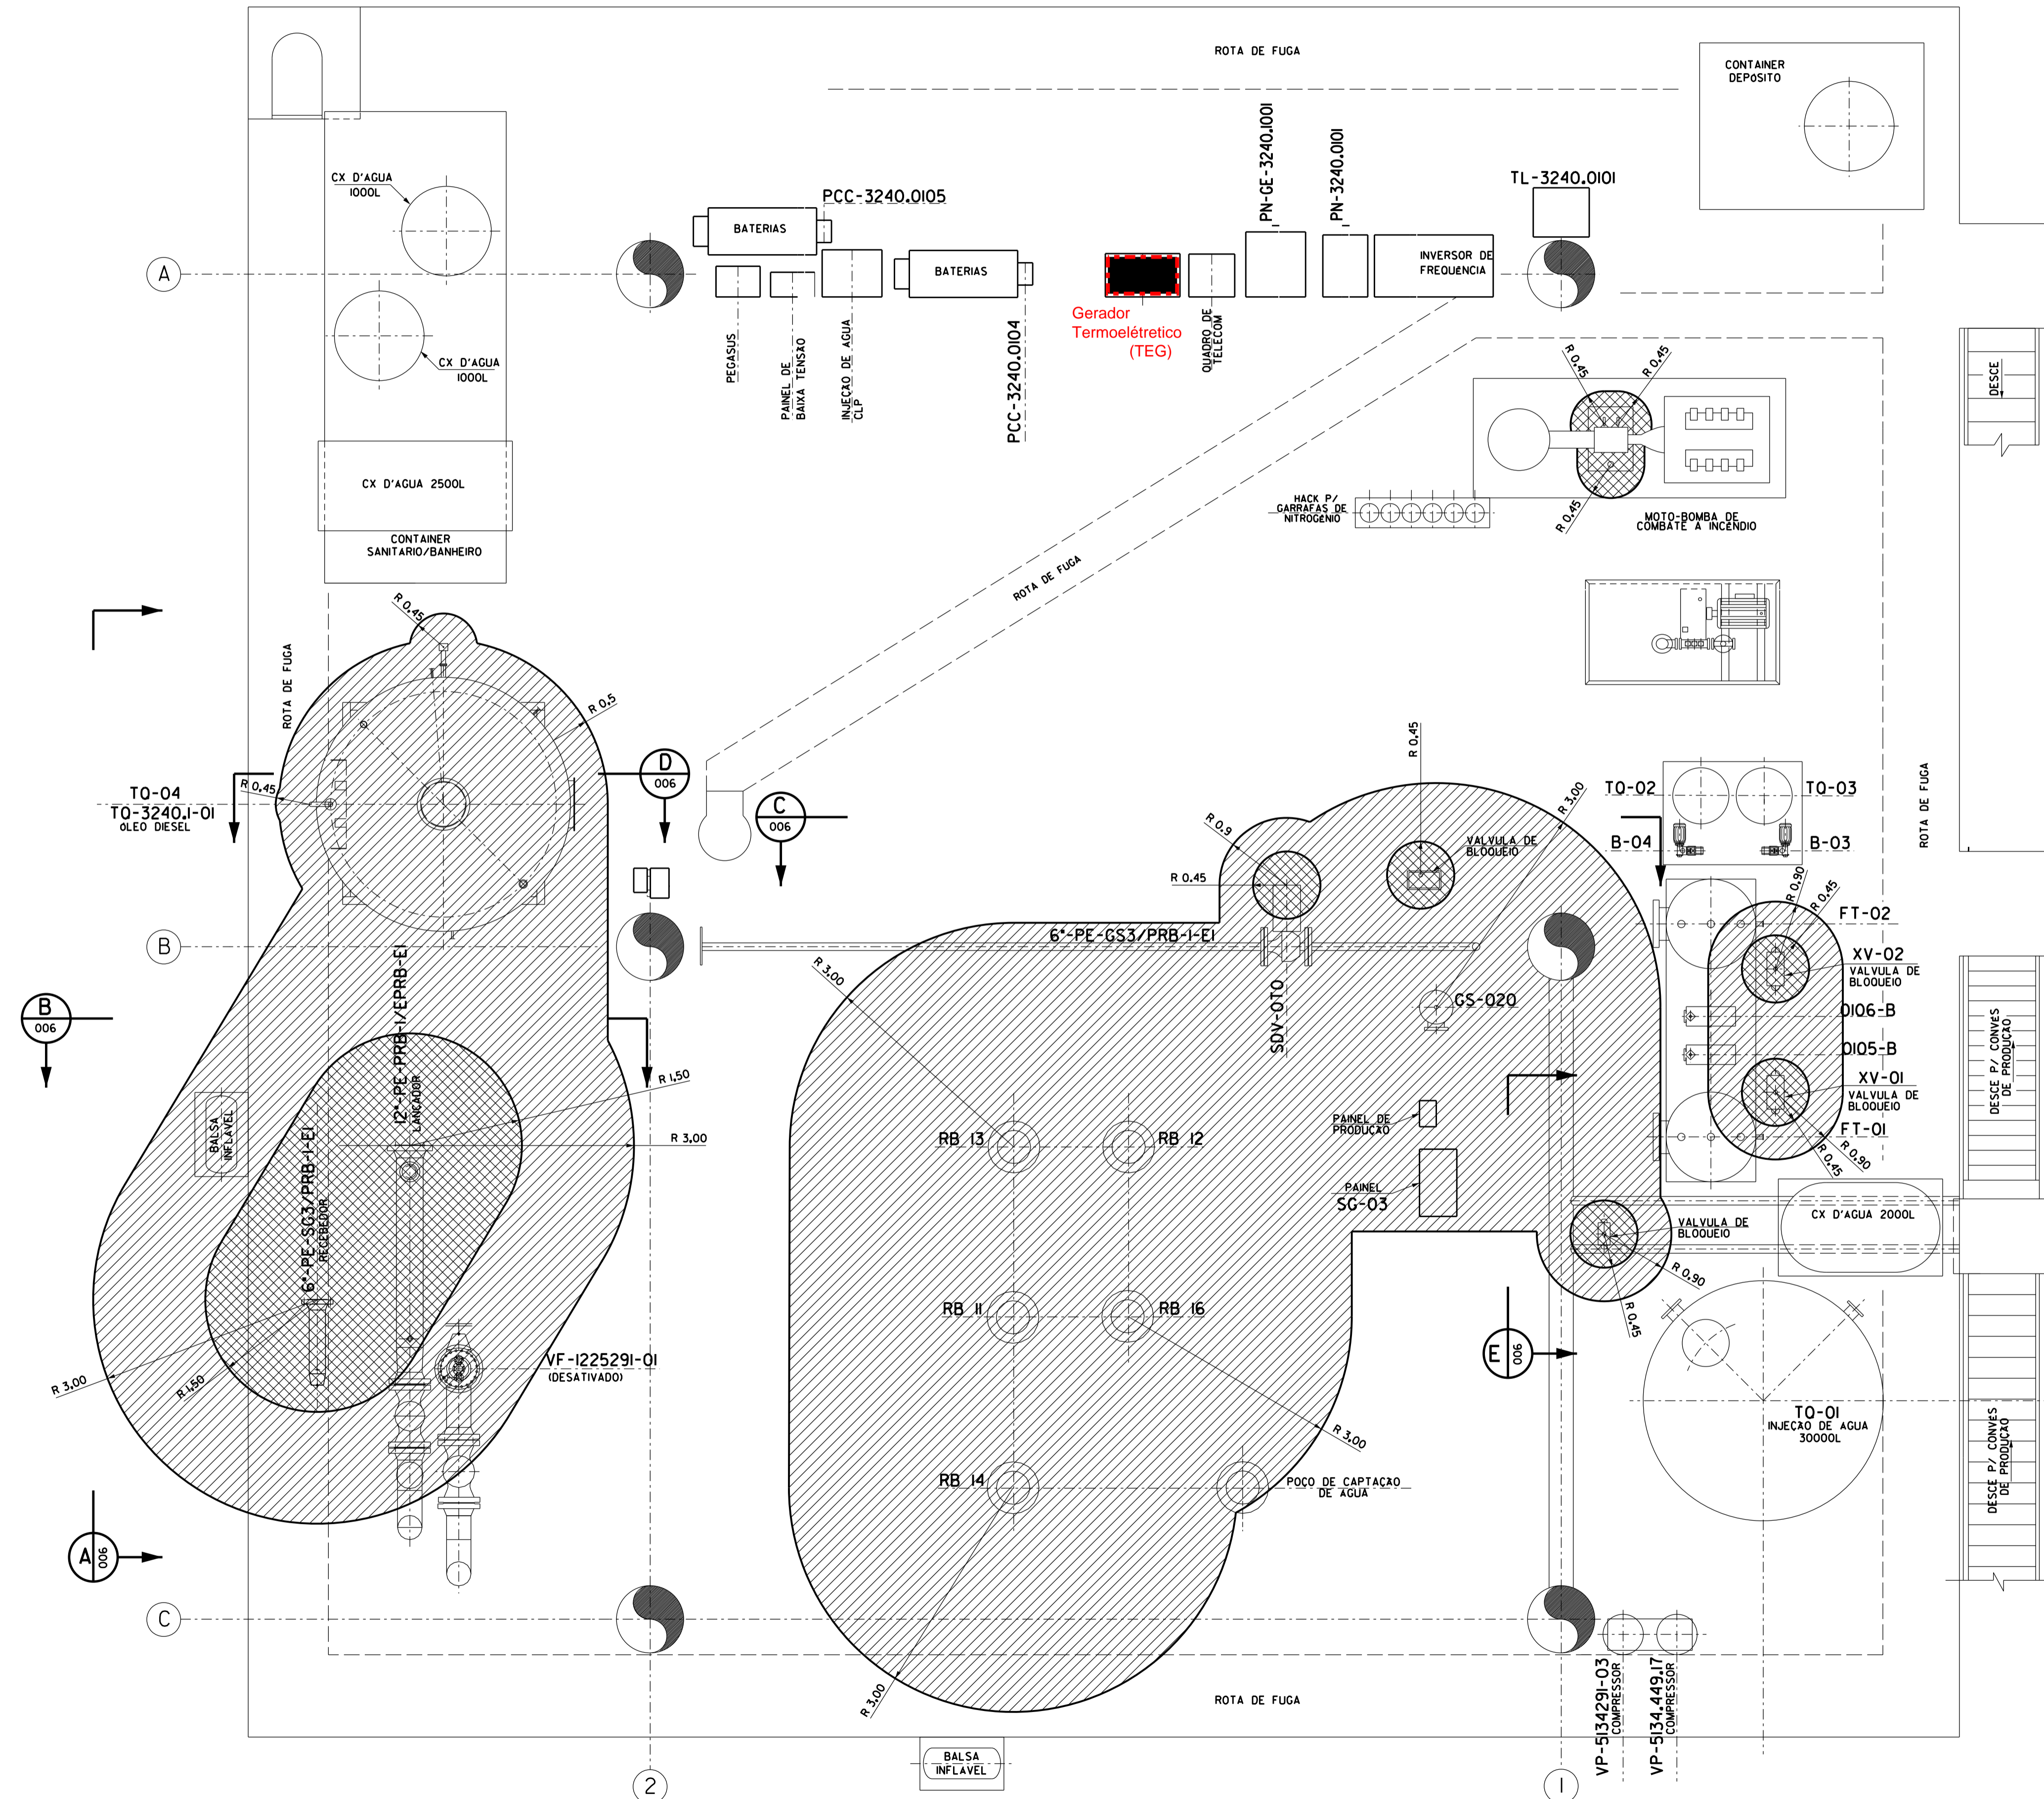

CONVÊS DE PRODUÇÃO EL. 15.000
ESCALA 1/50

DOCUMENTOS DE REFERENCIA

- DE-3240.01-1312-942-PRA-002 - PLANTA DE ARRANJO DE EQUIPAMENTOS E MAPA DE CARGAS CONVE'S DE PRODUÇÃO.
- LI-3240.01-1200-941-PRA-002 - LISTA DE DADOS PARA CLASSIFICAÇÃO DE AREA


NOTAS GERAIS

- NOTA 1: DIMENSÕES EM METRO, SALVO INDICAÇÃO CONTRÁRIO.
- NOTA 2: CLASSIFICAÇÃO DE AREAS CONFORME N-2154 - REV.B E N-2166 - REV.B
- NOTA 3: OS POÇOS RB-11, RB-13, RB-14 E RB-16 ESTÃO FORA DE OPERAÇÃO. OS MESMOS FORAM CLASSIFICADOS, PREVENTIVAMENTE, CONSIDERANDO SUA EVENTUAL REATIVAÇÃO.

LEGENDAS

- GRUPO IIIA CLASSE DE TEMPERATURA T3.
- ZONA 0
 - ZONA 1
 - ZONA 2
 - AREA NAO CLASSIFICADA

ELEVAÇÃO DE REFERENCIA

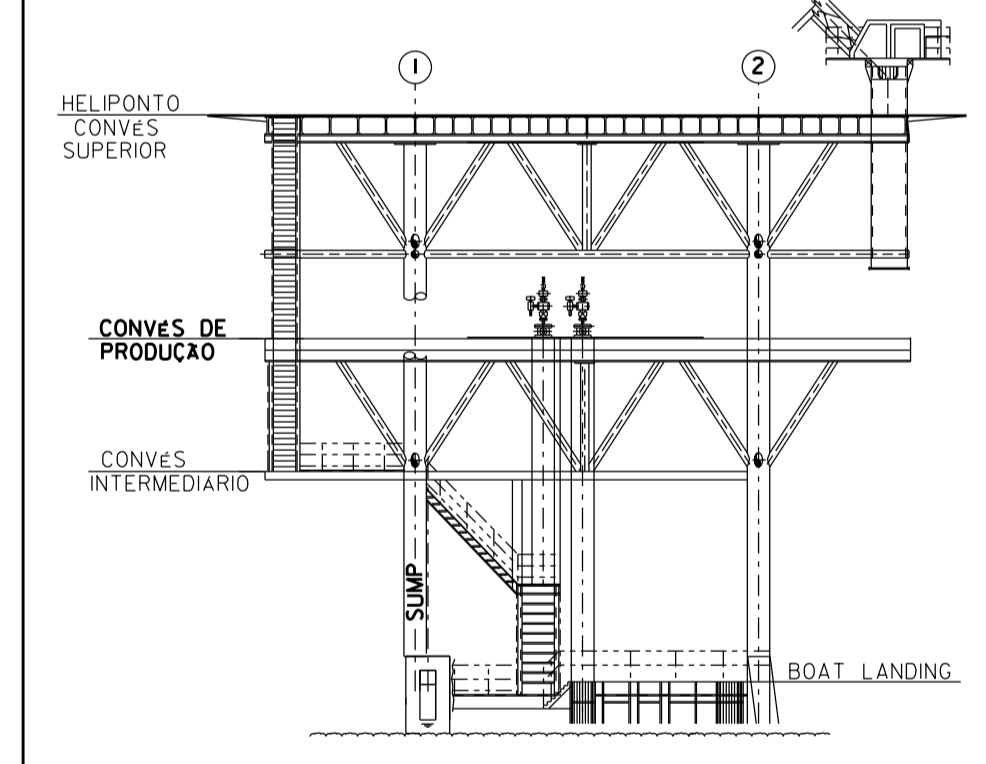

REV.:	DESCRICAO	DATA	EXEC.	VERIF.	APROV.
A	REVISÃO CLASSIFICAÇÃO DE AREAS, OM 200705355	25/06/14	MAGNO	CARACOLLI	RICARDO
O	CONFORME CONSTRUÍDO	02/03/09	ALAN	RODRIGO L. CARLOS	

INFORMAÇÕES DO PROJETO

Nº DO CONTRATO	PROJETO	Nº PROJETO
2401013557.07.2	PROJETO 07-7DE0002	
RES. TECH. 1	RES. PROJ. 1	Nº ARQUIVO ELETRÔNICO
LUZ CARLOS FERRERA DA SILVA	DE-3240.01-1312-942-PRA-005-10.dgn	
CREA: RS-008051	RUBRICA:	

PETROBRAS UN-SEAL/ENGP/EIPA

CLIENTE: UN-SEAL/ATP-SM

PROGRAMA: POLO MAR GERENCIAMENTO DE MUDANÇAS - AS BUILT (AS BUILT-PRB-I)

ÁREA: PLATAFORMA DE PRODUÇÃO DE ROBALO I (PRB-I)

TÍTULO: CLASSIFICAÇÃO DE AREAS CONVÊS DE PRODUÇÃO - PLANTA

PROJ.:	TGP	EXE.C:	ALAN	VERIF.:	RODRIGO	APROV.:	LUZ CARLOS
ESCALA:	1/50	COD. DOC.:	DESENHO	COD. PROJ.:	SA932A/04-3204-05-009	FOLHA:	01 de 01
DATA:	MARÇO/08	Nº:					