


Especificações - Lote 9

Nº	Estrutura	Situação da Remoção
307	Entrada Várzea [RE-V-008]	Não realocada
308	Entrada Várzea [RE-V-004]	Não realocada
309	Entrada Várzea [RE-V-004]	Não realocada
310	Entrada Várzea [RE-V-009]	Não realocada
311	Entrada Várzea [RE-V-046]	Não realocada
312	Rede elétrica do CELPE [RE-V-008]	Não realocada
313	Rede elétrica do CELPE [RE-V-007]	Não realocada
314	Rede elétrica do CELPE [RE-V-008]	Não realocada
315	Rede elétrica do CELPE [RE-V-041]	Não realocada
316	Rede elétrica do CELPE [RE-V-042]	Não realocada
317	Rede elétrica do CELPE [RE-V-043]	Não realocada
318	Entrada Várzea [RE-V-044]	Não realocada
319	Entrada Várzea [RE-V-045]	Não realocada
320	Entrada Várzea [RE-V-046]	Não realocada
321	Entrada Várzea [RE-V-047]	Não realocada
322	Entrada Várzea [RE-V-048]	Realocada



MINISTÉRIO DA INTEGRAÇÃO NACIONAL
PROJETO DE INTEGRAÇÃO DO RIO SÃO FRANCISCO
COM BACIAS HIDROGRÁFICAS DO NORDESTE SEENTRIONAL

PROGRAMA 34 - PROGRAMA DE RELOCAÇÃO DAS INFRA-ESTRUTURAS A SEREM AFETADAS PELA IMPLANTAÇÃO DO EMPREENDIMENTO

Localização / Situação das Infra-estruturas

Data: 26/09/2010
 Folha nº: 05/14
 Escala: 1:40.000

Nota Técnica:
 Mapa elaborado a partir do projeto executivo dos canais de transposição das águas do rio São Francisco de Janeiro/2010, georeferenciado em sistema de projeção UTM, Datum SAD-69, Fuso 24.


Produzido por: João Carlos Machado
 Desenhista Técnico

Verificado por: Paulo Rogério Oliveira
 Coord. Sênior - Trecho V


Desenho nº: 1711-MAP-2001-92-34-203

Rúbrica: [Assinatura]

Projeção Universal Transversa de Mercator
 Escala Gráfica



Origem da quilometragem: Equador e Meridiano Central 39°W, Gr acrescida das constantes N 10.000km e 500km
 Datum horizontal: SAD-69

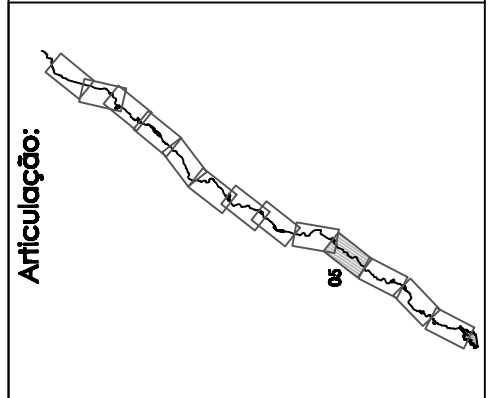

Legenda

Situação da remoção/medidas adotadas

- Redlocada (Green dot)
- Não Realocada (Yellow dot)
- Não Interferente (Purple dot)
- Não localizada (Orange dot)

Adutoras

- Fibra Ótica (Blue line)
- Rede Elétrica (Red line)
- Entrada não pavimentada (Orange line)
- Entrada pavimentada (Green line)
- Entrada selada - Programa 34 (Red line)
- Nova Eixo do Canal (Blue line)
- Cota Máxima das Reservatórias (Blue line)
- Ponte - BR / Estrada (Blue line)
- Ponte - Várzea / Canal (Blue line)
- Passarela (Pink line)